

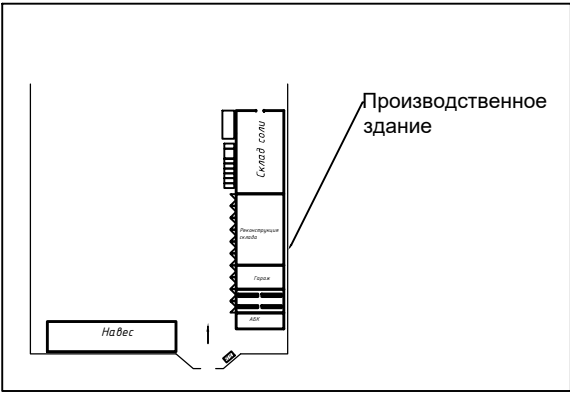
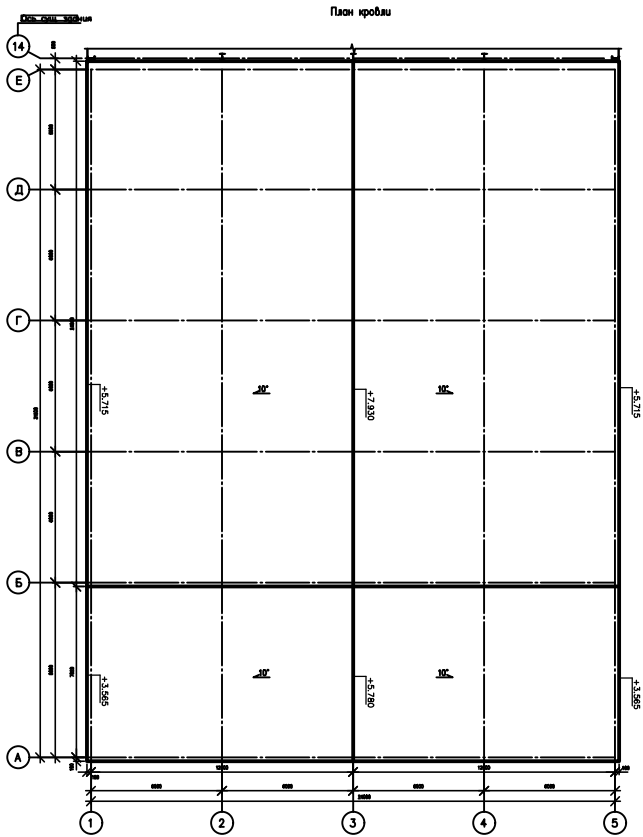


Ситуационный план

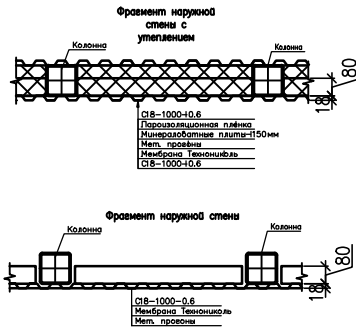

Условные обозначения:

-
- проектный размер, мм
 - фактический размер, мм
-
- Производственное здание
 - существующие здания

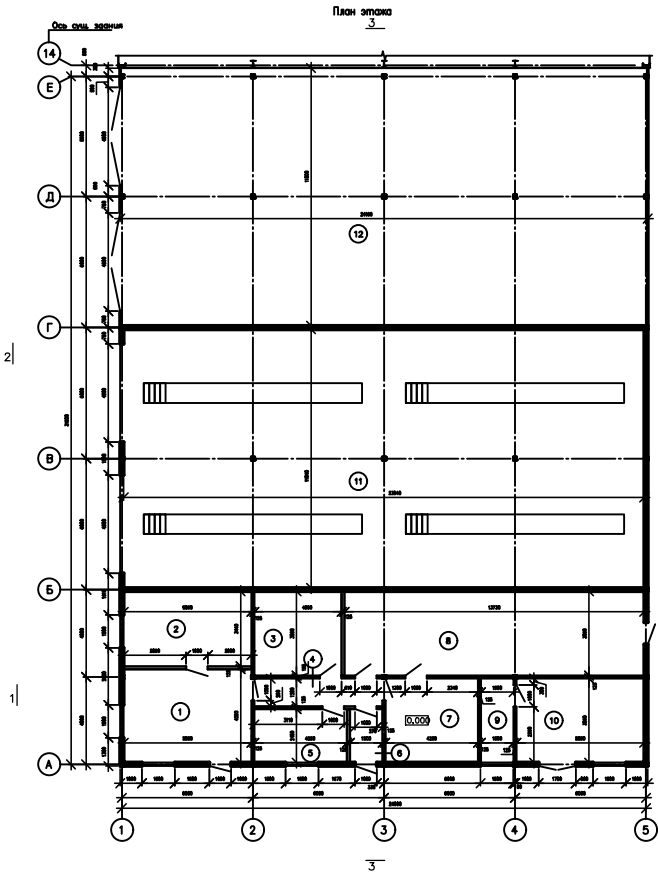

Примечания:

1.

Система координат проекта, м;
2.

Система высот — Балтийская, 1977 г., м;
- 4.10

4.12




— проектный размер м

— фактический размер м

Объем выполненных работ:
Площадь ограждающих конструкций кровли по факту:
S=880м2
Площадь ограждающих конструкций стен по факту: 860м2.

Допустимые отклонения:

В соответствии с СП 45.13330.2012 "Земляные сооружения основания и фундаменты".
Актуализированная редакция СНиП 3.02.01-87. в плане ± 5 мм

						ППГ -МИ -01/2020- КЖ			
						Производственное здание 32 м х 24 м , на 330 км а \ д М 11			
Изм.	Кол.уч.	Лист	№ док.	Подпись	Дата	Технологические и конструктивные решения объекта. Искусственные сооружения. Производственное здание 32 м х 24 м.	Стадия	Лист	Листов
Разработал		Фомин А.С.			09.20		ИД	1	2
Проверил		Серобада С.Н.			09.20				
Утвердил		Серобада С.Н.			09.20				
						Исполнительная схема №2 на монтаж ограждающих конструкций стен и кровли производственного здания.	ООО МПО "Конструкция"		