

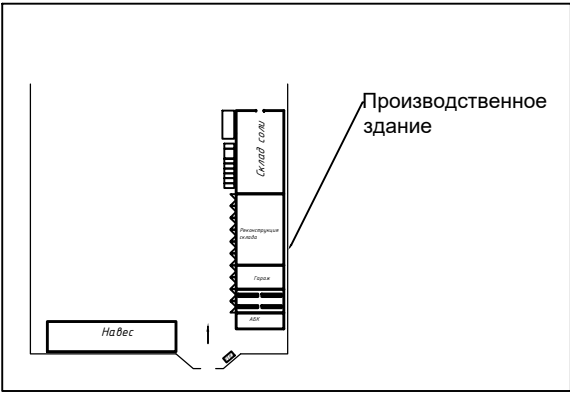


Ситуационный план

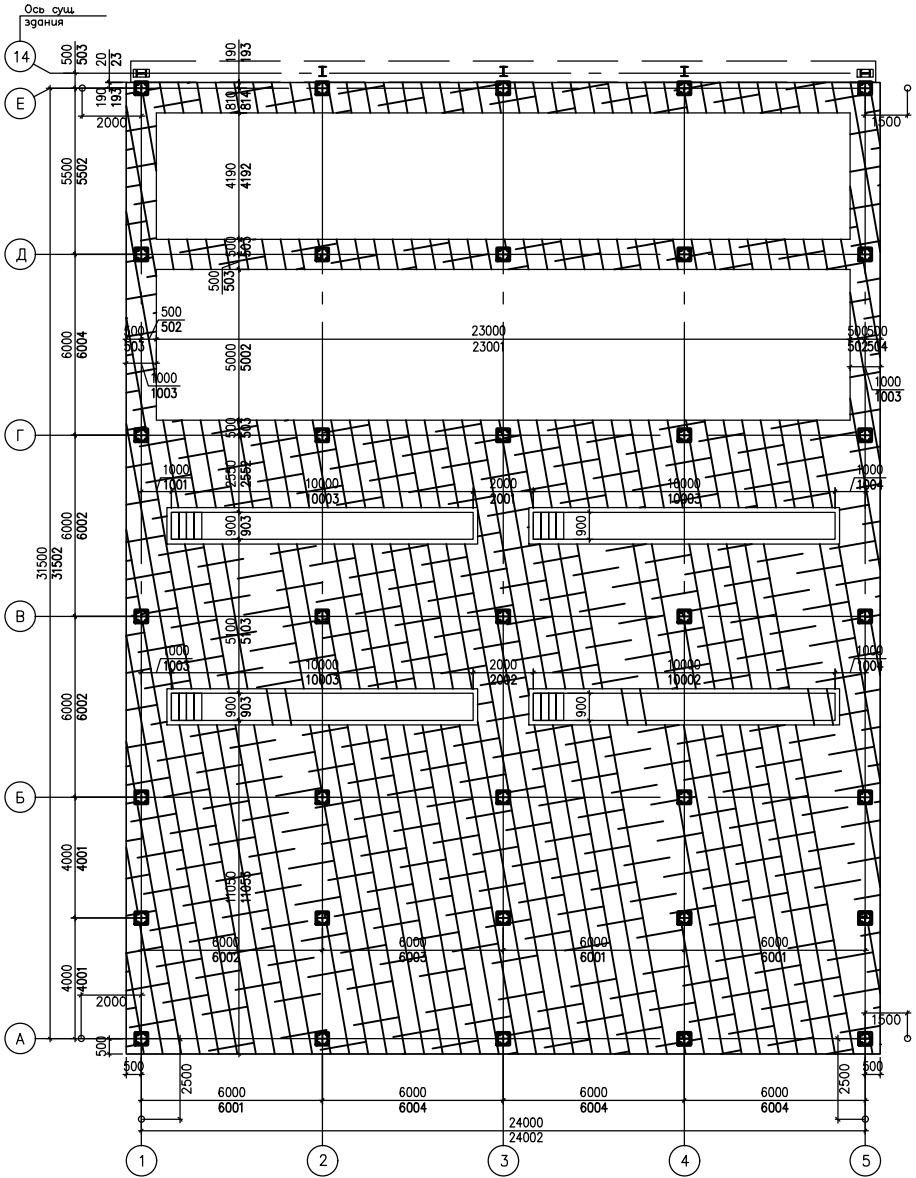

Условные обозначения:

- проектный размер, мм
- фактический размер, мм
- Производственное здание
- существующие здания
- бетонирование

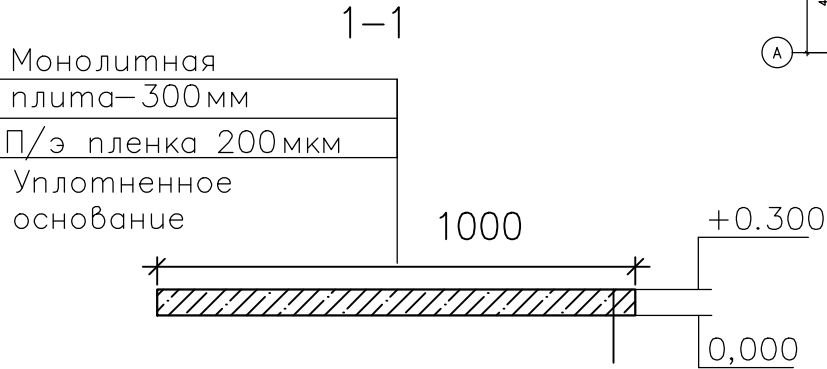

Объем выполненных работ:

Бетонирование фундамента:

Бетон В20 (М250) по факту,
V=170 м³
Бетон В20 (М250) по РД, V=(25*21+25*2+9,2*2-10*0,9*4)*0,3=167,22м³

Допустимые отклонения:

В соответствии с СП 45.13330.2012 "Земляные сооружения основания и фундаменты".
Актуализированная редакция СНиП 3.02.01-87. в плане ± 5 мм

						ППГ -МИ -01/2020- КЖ			
						Производственное здание 32 м х 24 м , на 330 кв м \ д М11			
Изм.	Кол.уч.	Лист	№ док.	Подпись	Дата	Технологические и конструктивные решения объекта. Искусственные сооружения. Производственное здание 32 м х 24 м.	Стадия	Лист	Листов
Разработал		Фомин А.С.			09.20		ИД	1	1
Проверил		Серобада С.Н.			09.20				
Утвердил		Серобада С.Н.			09.20				
						Исполнительная схема №6 бетонирования фундаментной плиты	ООО МПО "Конструкция"		