



Ситуационный план

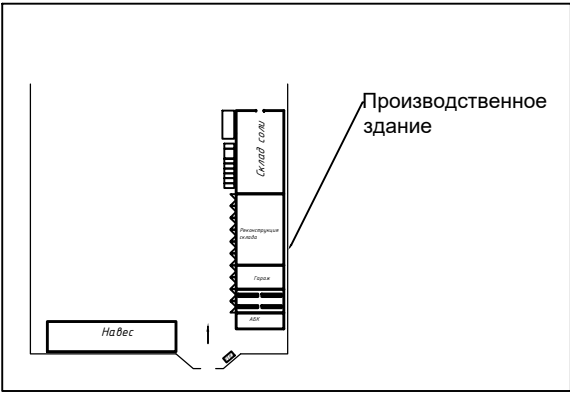


Условные обозначения:

- проектный размер, мм
- фактический размер, мм
- Производственное здание
- существующие здания

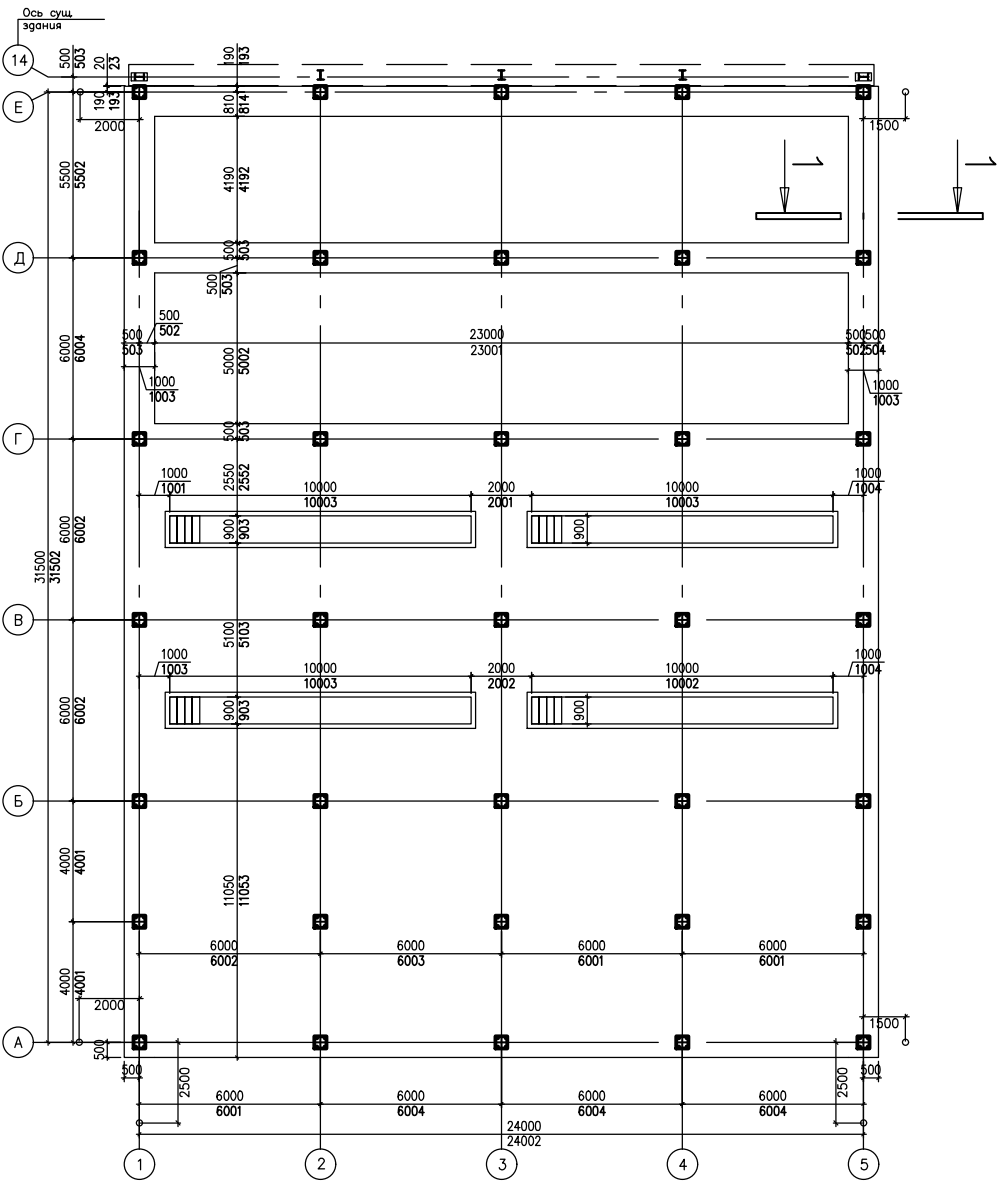

1 - 1

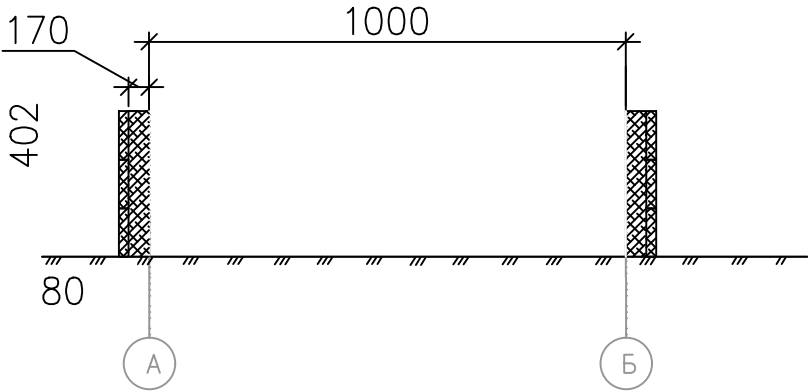

Допустимые отклонения:

В соответствии с СП 45.13330.2012 "Земляные сооружения основания и фундаменты".
Актуализированная редакция СНиП 3.02.01-87. в плане ± 5 мм

						ППГ -МИ -01/2020- КЖ		
						Производственное здание 32 м х 24 м , на 330 км а \ д М 11		
Изм.	Кол.уч.	Лист	№ док.	Подпись	Дата	Технологические и конструктивные решения объекта. Искусственные сооружения. Производственное здание 32 м х 24 м.	Стадия	Лист
Разработал		Фомин А.С.			09.20		ИД	1
Проверил		Серобада С.Н.			09.20			
Утвердил		Серобада С.Н.			09.20			
						Исполнительная схема №2 установка опалубки фундаментной плиты производственного здания.		ООО МПО "Конструкция"