



Ситуационный план

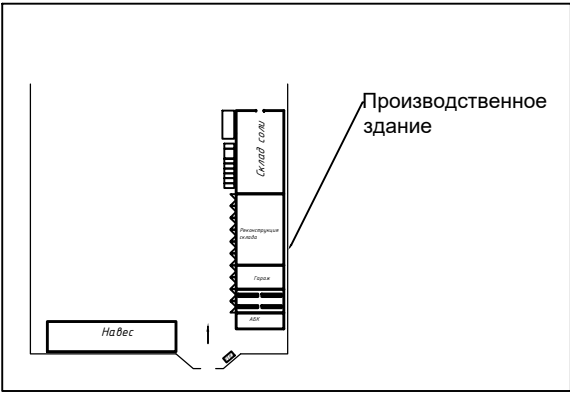

Условные обозначения:

- проектный размер, мм
- фактический размер, мм
- Производственное здание
- существующие здания
- армирование

1-1. Армирование

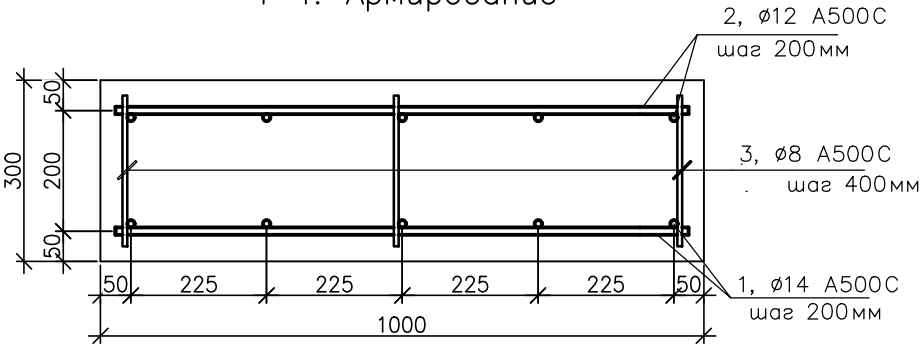

2-2. Армирование




Объем выполненных работ:

- 1. Горячекатаная арматура А500С Д8мм - 0,27т
- 2. Горячекатаная арматура А500С Д12мм - 6,626т
- 3. Горячекатаная арматура А500С Д14мм - 6,32т

Допустимые отклонения:

В соответствии с СП 45.13330.2012 "Земляные сооружения основания и фундаменты".
Актуализированная редакция СНиП 3.02.01-87. в плане ± 5 мм

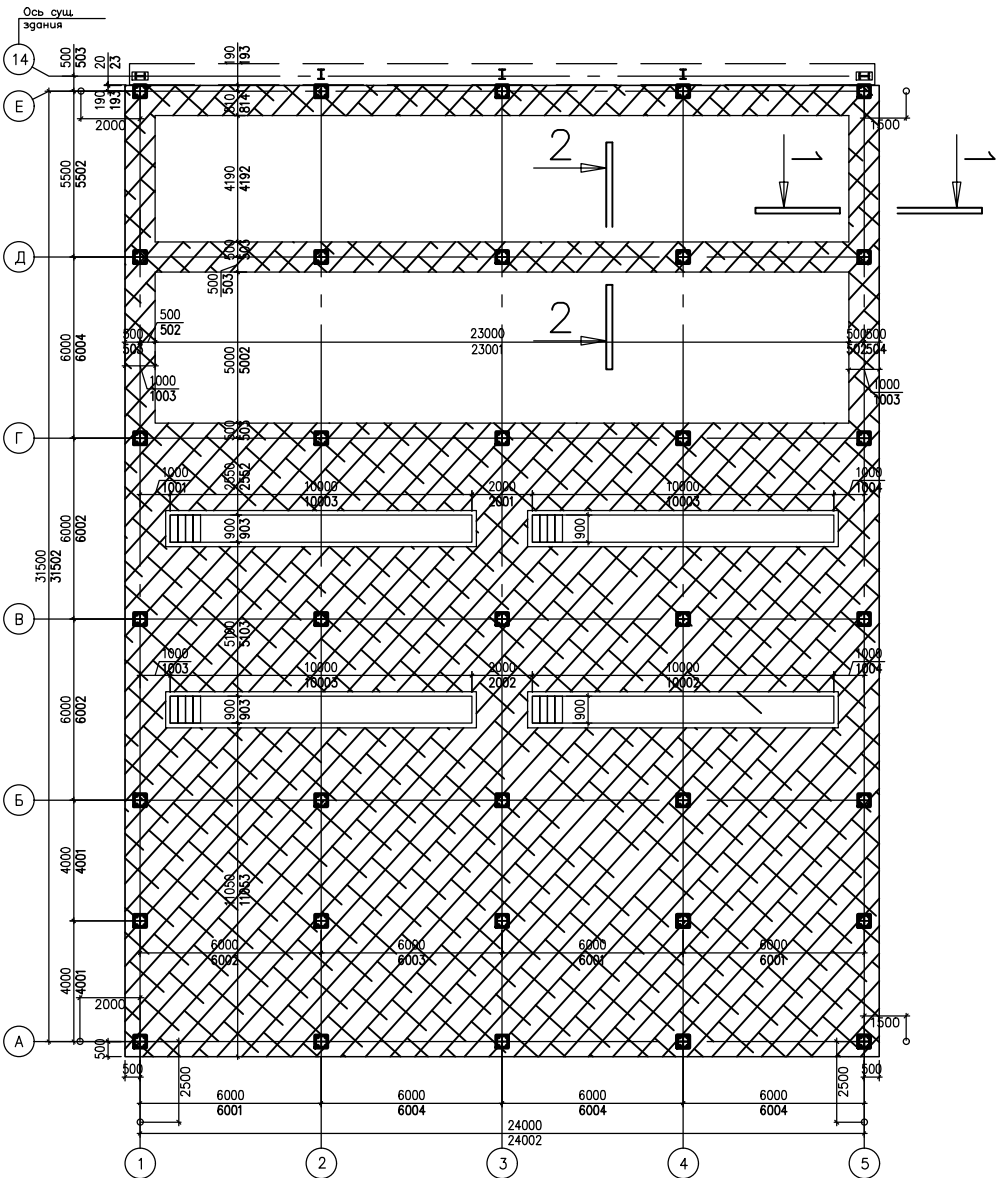

						ППГ -МИ -01/2020- КЖ					
						Производственное здание 32 м х 24 м , на 330 км а \ д М 11					
Изм.	Кол.уч.	Лист	№ док.	Подпись	Дата	Технологические и конструктивные решения объекта. Искусственные сооружения. Производственное здание 32 м х 24 м.		Стадия	Лист	Листов	
Разработал		Фомин А.С.		09.20	ИД			1	1		
Проверил		Серобада С.Н.		09.20							
Утвердил		Серобада С.Н.		09.20		Исполнительная схема №4 армирование фундаментной плиты		ООО МПО "Конструкция"			