


Согласовано

Инв. № подл.	Подп. и дата	Взам. инв. №

Ситуационный план

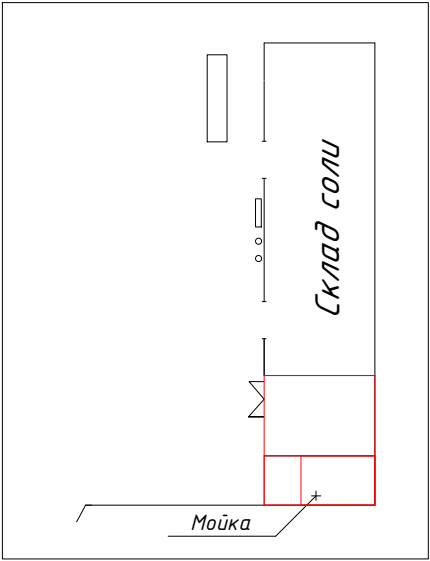

Условные обозначения:

- проектный размер, мм
- фактический размер, мм
- здание мойки 14.5х12м
- существующие здания
- арматурный стержень Ø16
- пароизоляция

Объем выполненных работ:


Устройство горизонтальной пароизоляции,  
по РД S=114 м²

Устройство горизонтальной пароизоляции,  
по факту S=117,12 м²

Допустимые отклонения:

В соответствии с СП 45.13330.2012 "Земляные сооружения основания и фундаменты".  
Актуализированная редакция СНиП 3.02.01-87. в плане ± 5 мм

План пароизоляции

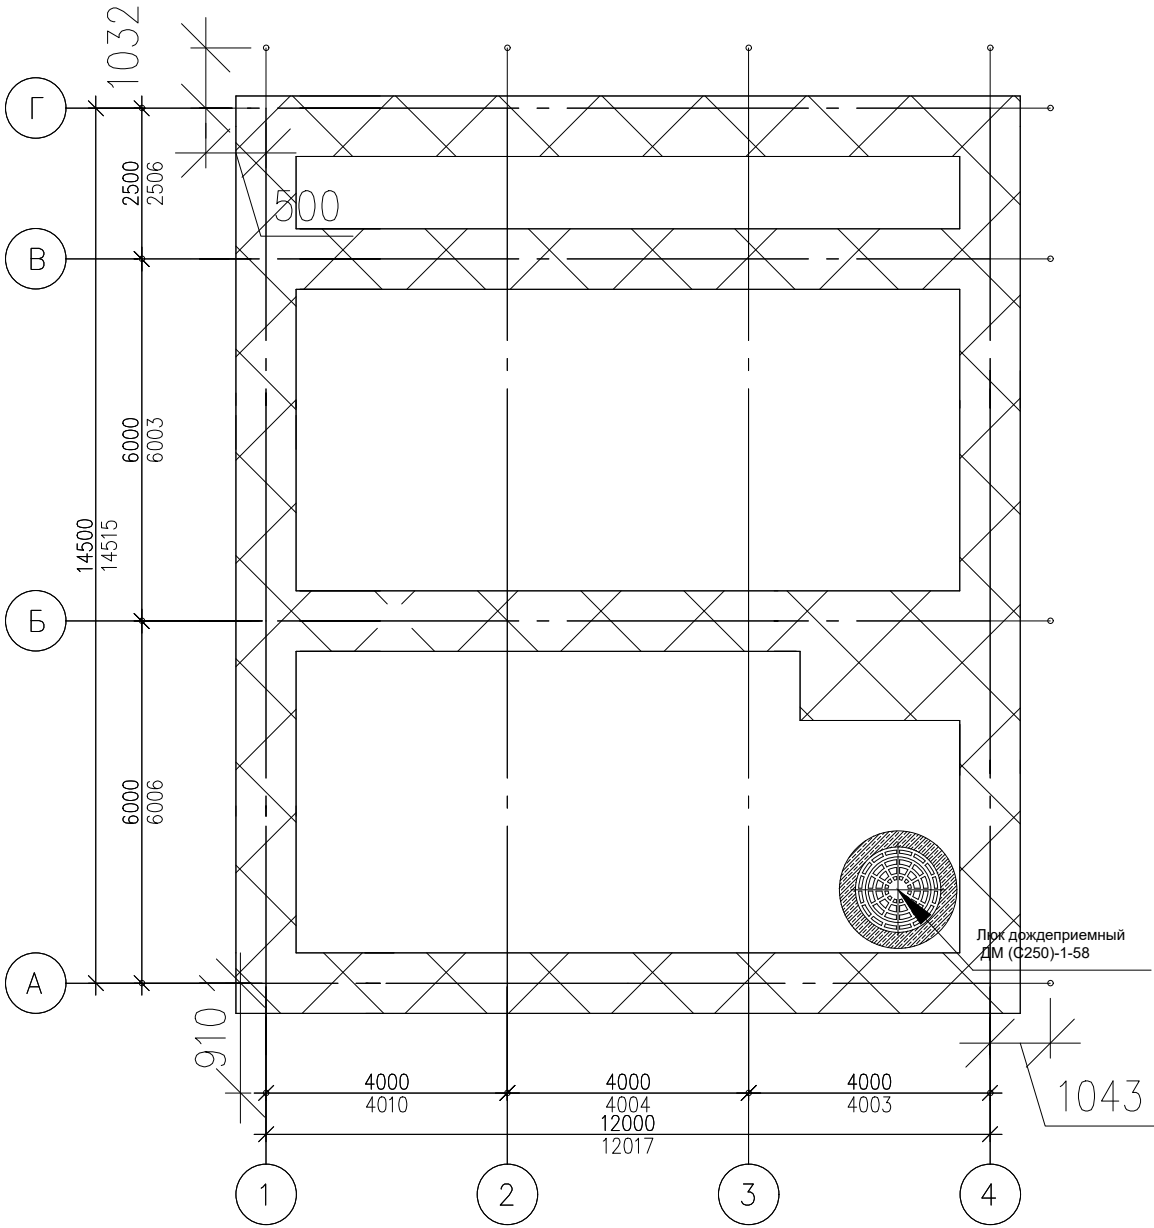

						ППГ -МИ -01/2020- КЖ			
						Здания навеса совмещенного с мойкой размером 14,5 мх12 м , на 443 км а \ в М11			
Изм.	Кол.уч.	Лист	№ док.	Подпись	Дата	Технологические и конструктивные решения объекта. Искусственные сооружения. Здание навеса , совмещенного с мойкой 14,5 мх12 м.	Стадия	Лист	Листов
Разработал	Фомин А.С.	4	06.20				ИД	1	1
Проверил	Серобада С.Н.	6	06.20						
Утвердил	Серобада С.Н.	6	06.20			Исполнительная схема №3 по устройству горизонтальной пароизоляции здания навеса .	ООО МПО "Конструкция "		