



Ситуационный план

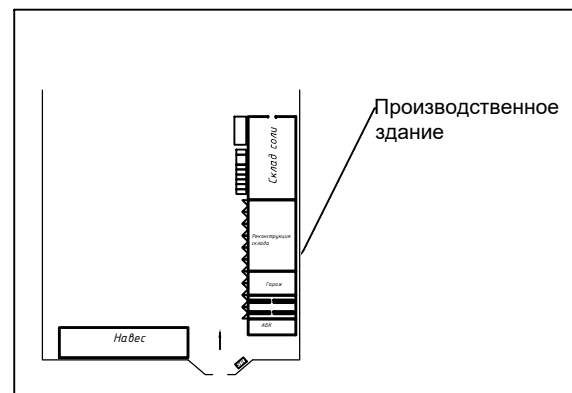


Условные обозначения:

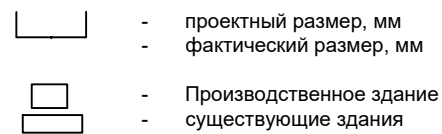

Примечания:

1. Система координат проекта, м;
2. Система высот — Балтийская, 1977 г., м;

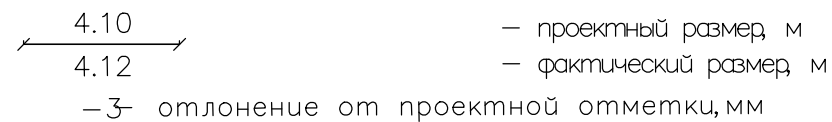


Объем выполненных работ:




Вес металлических конструкций по факту: 77.2т.

Вес металлических конструкций по РД: 76.25т.

Допустимые отклонения:

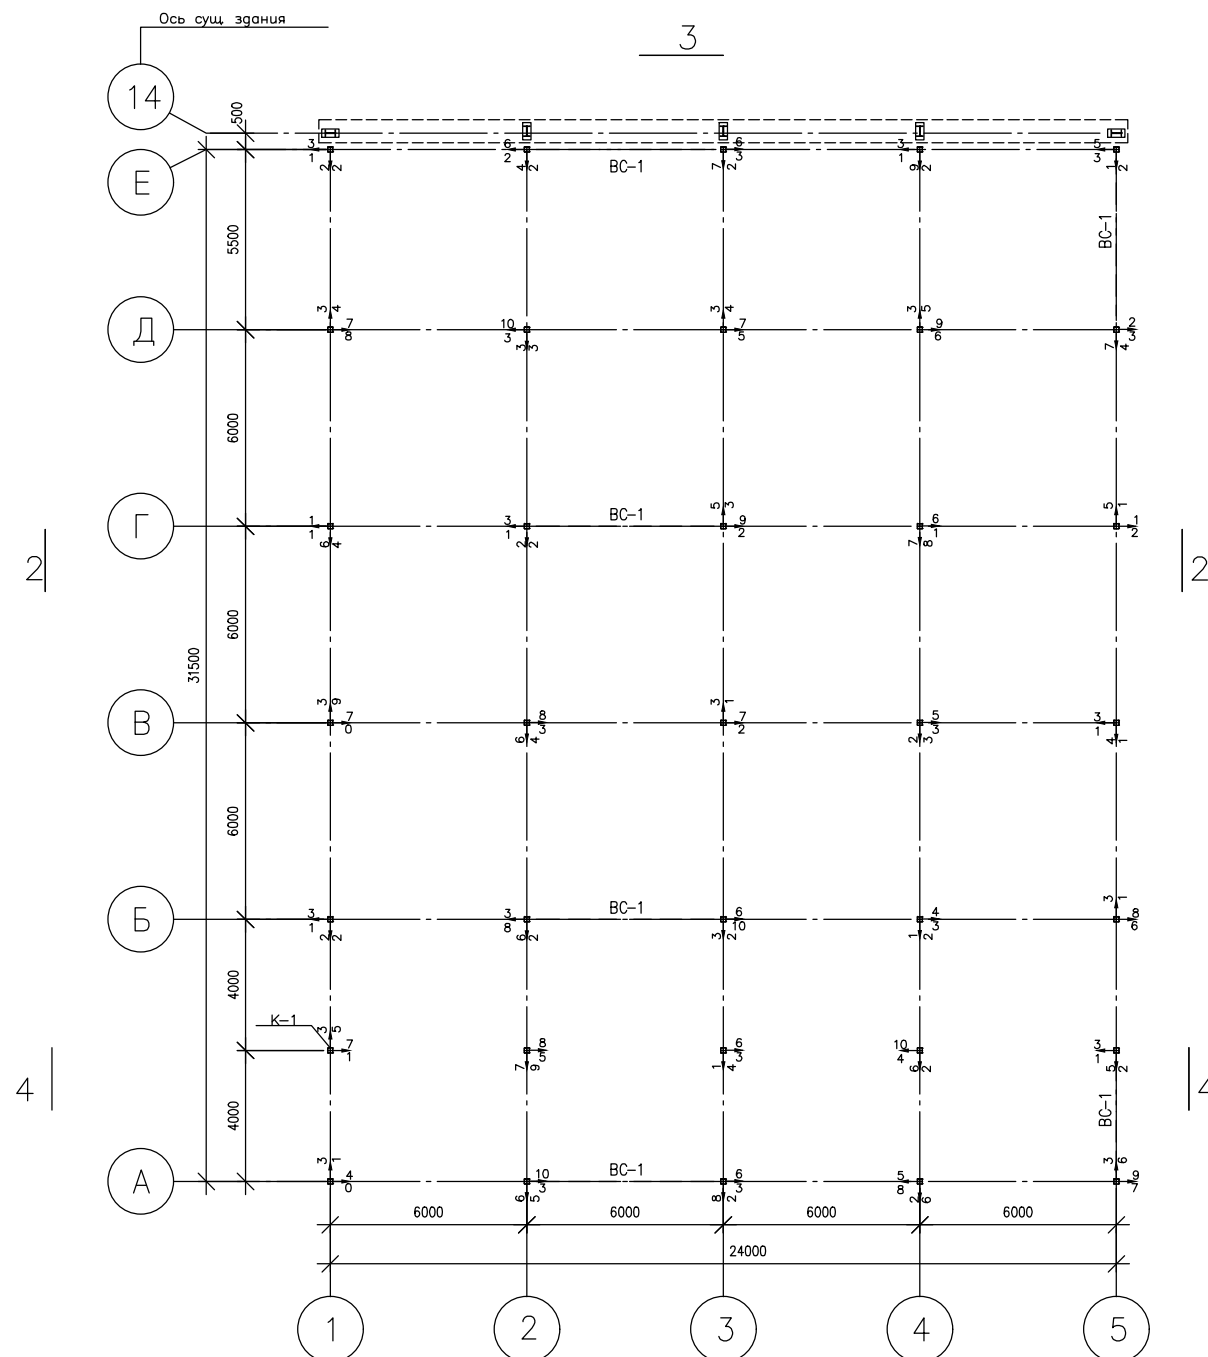В соответствии с СП 45.13330.2012 "Земляные сооружения основания и фундаменты".
Актуализированная редакция СНиП 3.02.01-87. в плане ± 5 мм



						ППГ -МИ -01/2020- КЖ			
						Производственное здание 32 м х 24 м , на 330 км а\д М11			
Изм.	Кол.уч.	Лист	№ док.	Подпись	Дата	Технологические и конструктивные решения объекта. Искусственные сооружения. Производственное здание 32 м х 24 м.	Стадия	Лист	Листов
Разработал		Фомин А.С.			09.20		ИД	1	2
Проверил		Серобада С.Н.			09.20				
Утвердил		Серобада С.Н.			09.20	Исполнительная схема №1 на монтаж прогонов, балок, связей.			
						ООО МПО "Конструкция"			