

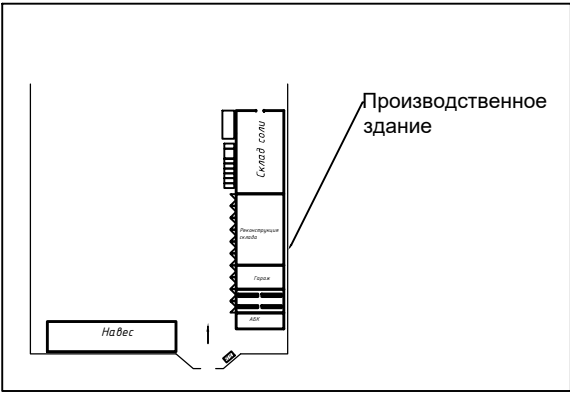
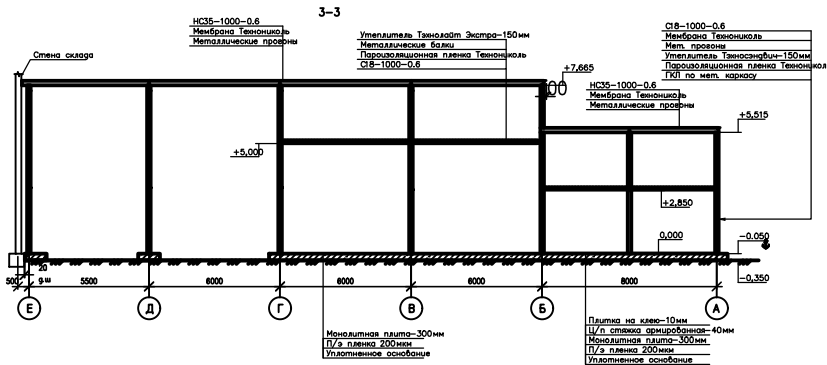


Ситуационный план

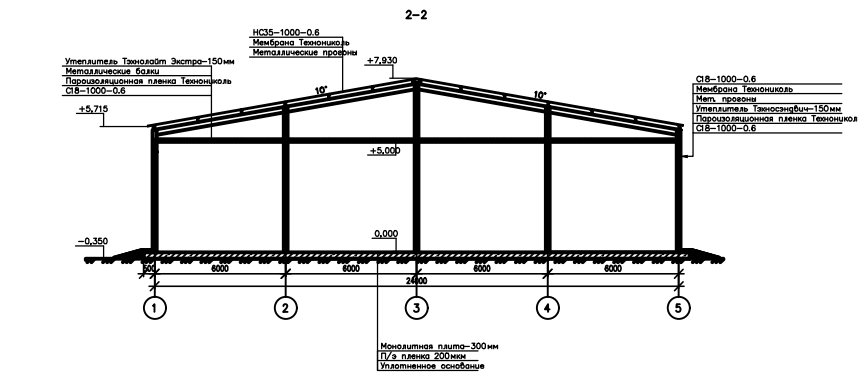

Условные обозначения:

- проектный размер, мм
- фактический размер, мм
- Производственное здание
- существующие здания

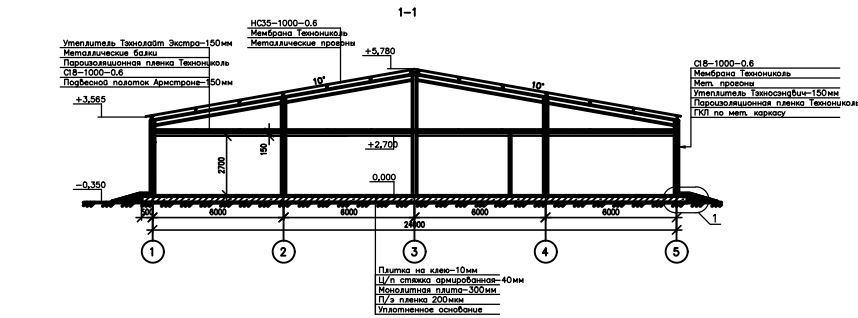

Объем выполненных работ:  
Площадь ограждающих конструкций стен по факту: 890 м2  
Площадь ограждающих конструкций стен по РД: 880 м2

Допустимые отклонения:

В соответствии с СП 45.13330.2012 "Земляные сооружения основания и фундаменты".  
Актуализированная редакция СНиП 3.02.01-87. в плане ± 5 мм

ППГ-МИ-01/2020-КЖ

Производственное здание 32 м х 24 м, на 330 км а\д М11

Изм.	Кол.уч.	Лист	№ док.	Подпись	Дата	Технологические и конструктивные решения объекта. Искусственные сооружения. Производственное здание 32 м х 24 м.			Стадия	Лист	Листов
Разработал		Фомин А.С.			09.20				ИД	2	2
Проверил		Серобада С.Н.			09.20						
Утвердил		Серобада С.Н.			09.20						
						Исполнительная схема №2 на монтаж ограждающих конструкций стен и кровли производственного здания.			ООО МПО "Конструкция"		