


Разбивка осей производственного здания размером 32м x 24м с закреплением их на местности.

Ситуационный план

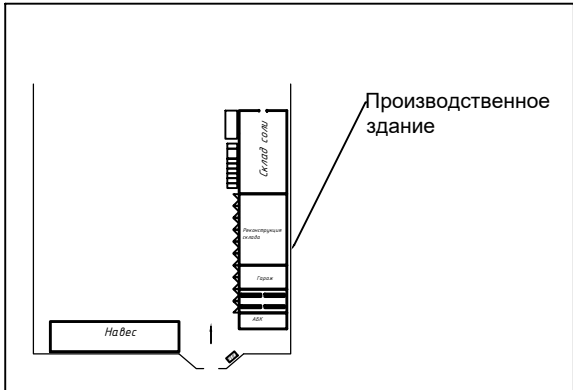

Условные обозначения:


-
- проектный размер, мм
 - фактический размер, мм
-
- Производственное здание
 - существующие здания

Примечания:

Разбивка осей произведена электронным тахеометром Leica TS-06 plus.
Закрепление на местности произведено арм. стержнями Ø16, L=0.7 м.

Допустимые отклонения:

В соответствии с СП 45.13330.2012 "Земляные сооружения основания и фундаменты".
Актуализированная редакция СНиП 3.02.01-87. в плане ± 5 мм

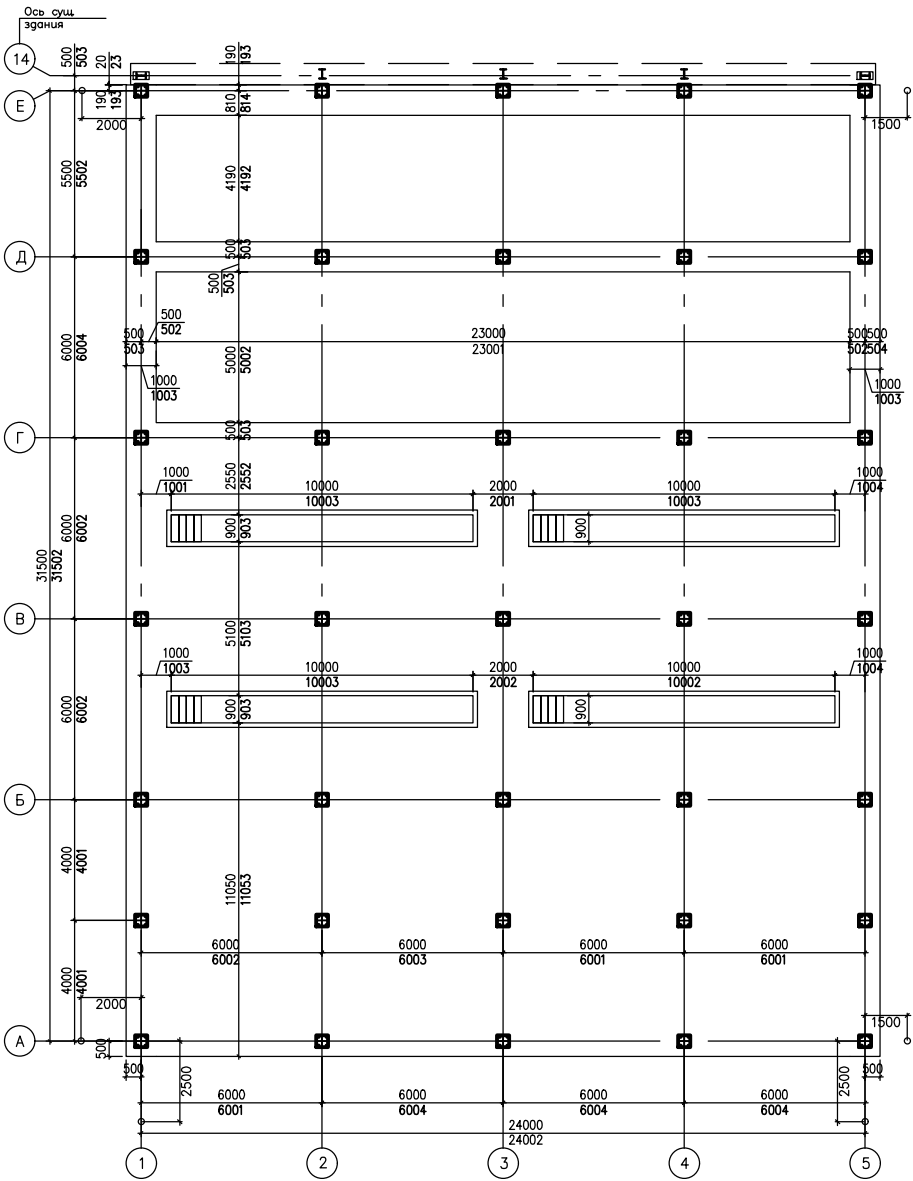

Согласовано					
Инв. № подл.	Подп. и дата		Взам. инв. №		

						ППГ -МИ -01/2020- КЖ		
						Производственное здание 32м x 24м , на 330 км а \ д М11		
Изм.	Кол.уч.	Лист	№ док.	Подпись	Дата	Технологические и конструктивные решения объекта. Искусственные сооружения. Производственное здание 32м x 24м.	Стадия	Лист
Разработал		Фомин А.С.			09.20		ИД	1
Проверил		Серобада С.Н.			09.20			
Утвердил		Серобада С.Н.			09.20	Исполнительная схема №1 по разбивке осей здания.	ООО МПО "Конструкция"	