

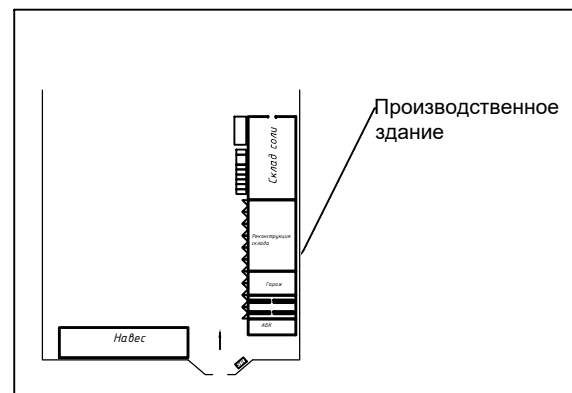


Ситуационный план

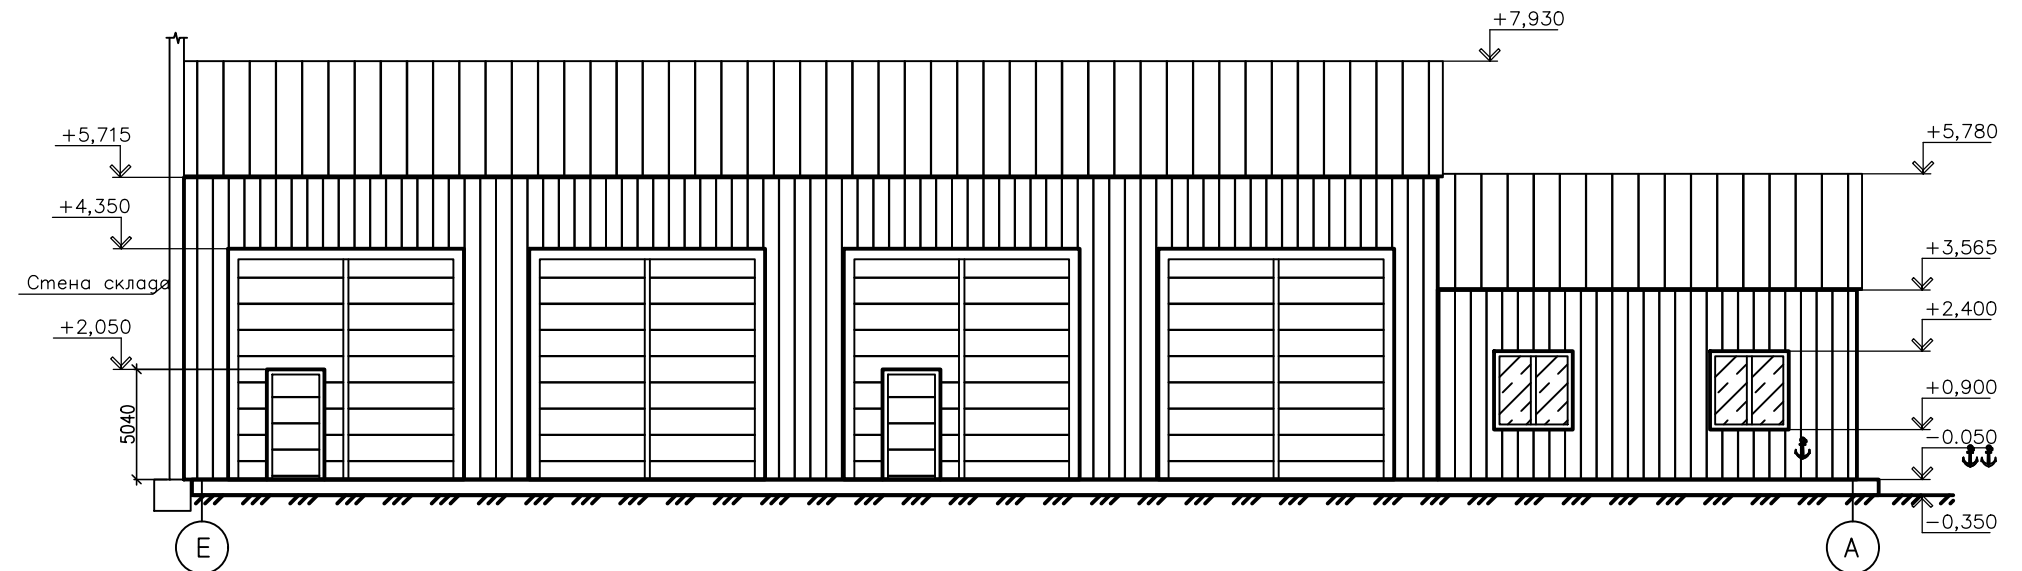

Условные обозначения:

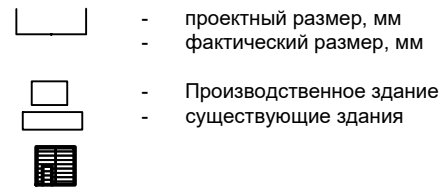

Объем выполненных работ:

Ворота подъемные, секционные, утепленные 4500х4400мм с калиткой -1шт

Ворота распашные 4500х4400мм без калитки -1шт

Ворота распашные 4500x4400мм -2шт




Примечания:

1. Система координат проекта, м;
2. Система высот — Балтийская, 1977 г., м;

$\frac{4.10}{4.12}$	– проектный размер, м
	– фактический размер, м

Допустимые отклонения:

В соответствии с СП 45.13330.2012 "Земляные сооружения основания и фундаменты".
Актуализированная редакция СНиП 3.02.01-87, в плане ± 5 мм

						ППГ -МИ -01/2020- КЖ			
						Производственное здание 32 м х 24 м , на 330 км а\д М11			
Изм.	Кол.уч.	Лист	№ док.	Подпись	Дата	Технологические и конструктивные решения объекта. Искусственные сооружения. Производственное здание 32 м х 24 м.	Стадия	Лист	Листов
Разработал		Фомин А.С.			09.20		ИД	1	2
Проверил		Серобада С.Н.			09.20				
Утвердил		Серобада С.Н.			09.20				
						Исполнительная схема №3 на монтаж ворот производственного здания.	ООО МПО "Конструкция"		